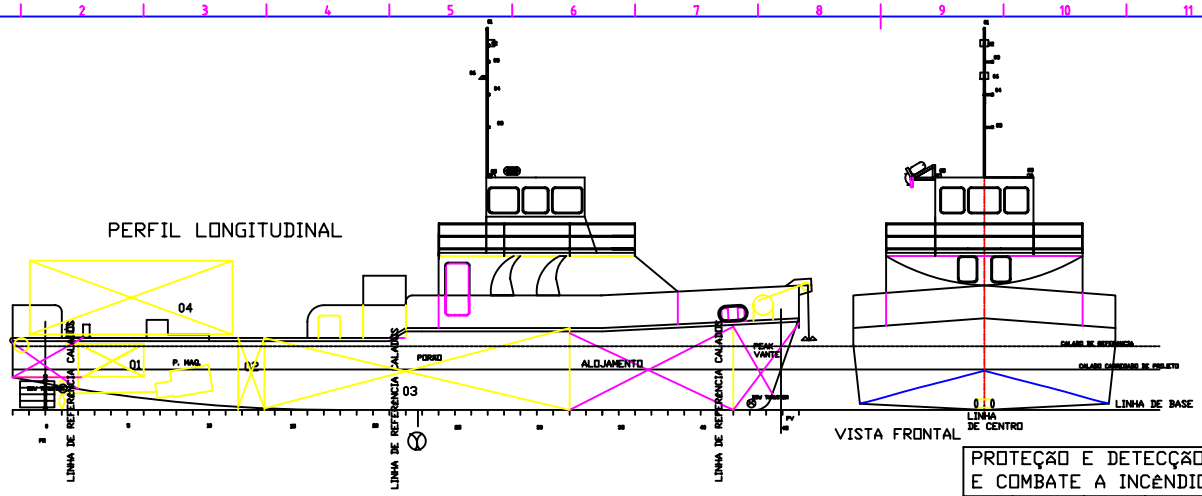

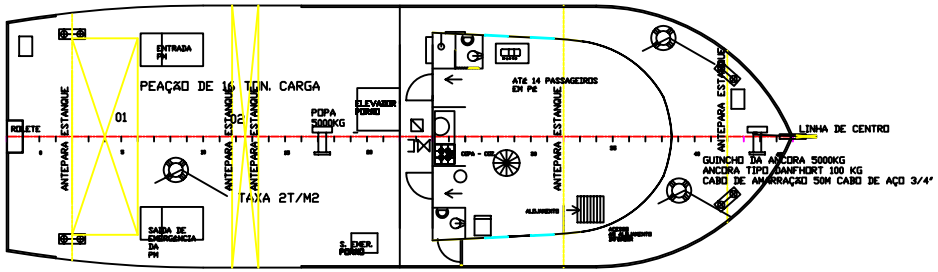

CONVÉS PRINCIPAL

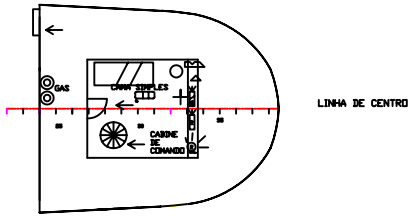

CONVÉS INFERIOR

CONVÉS SUPERIOR

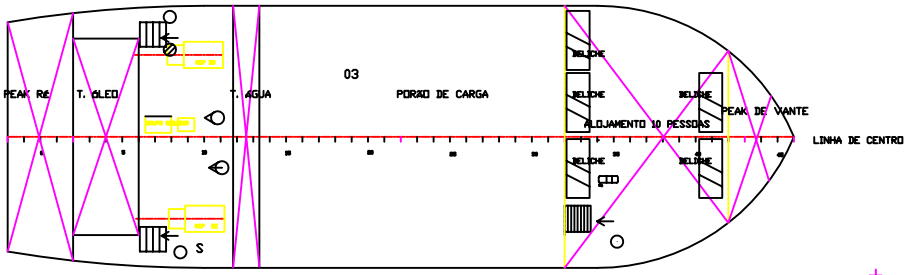

CARACTERÍSTICAS			
COMPRIMENTO TOTAL	24,0 m	COMPRIMENTO Pp	22,748m
BOCA MÁXIMA	8,0 m	PONTAL	2,2 m
CALADO CARREGADO DE PROJETO	1,24 m	CALADO DE REFERÊNCIA	1,87 m

PROTEÇÃO E DETECÇÃO E COMBATE A INCÊNDIO

SÍMBOLO	NOMENCLATURA	QUANTIDADE	CAPACIDADE	CLASSE	localização
○	EXTINTOR CO2 6kg	4	6kg		2PM com coz
⊘	EXTINTOR PÓ QUÍMICO	1	12 KG		PM
⊲○	bomba esg	1	15m3/h		PM
⊲○	bomba água incêndio	1	120m3/h		PM
⊠	ESTAÇÃO DE INC.	1	-		CONVÉS
⊠	ENGATE RAPIDO	1	-		CONVÉS
○	EXTINTOR gas H2O	1	10 l		aloj

SALVATAGEM

SÍMBOLO	NOMENCLATURA	QUANTIDADE	CAPACIDADE	CLASSE	LOCALIZAÇÃO
⊠	COLETE S-V	25 a 3 p		x	16p ala; 5p a 2 p meio 3p comando
	BOIA S-V	2 c/ retinida 1c/ disp. L. aut.		x	convés
	balsa s-v inf	1	25 pessoas	x	con.tijipá
+	caixa de prim soc.	1			comando

DIVERSOS

COMANDO

SÍMBOLO	ITEM	QUANT.	LOCALIZAÇÃO
	apito	1	com.
	sino	1	com.
	z est. verm.	8	com.
	facho ma. luz verm.	2	com.
	dis. llu. aut	2	com.

LUZES DE NAVEGAÇÃO						
ITENS	TIPO	COR	SETOR	ALCANCE(M)	ALTURA DO TIJUPÁ (M)	
01	FUNDEIO	BRANCA	360	5	4,5	-
02	MASTRO	BRANCA	225	2	4,0	-
03	S/GOV M. R.	VERM.	360	2	3,5 E 1,5	-
04	M. R.	BRANCA	360	2	2,5	-
05	BORDOS	VERM/VERD	112,5	2	0	-
06	ALCANÇADO	BRANCA	135	2	3	-

PLANO DE CAPACIDADE						
ITENS	TIPO	VOLUME(M3)	KG(M)	LCG(M)	PESO ESPECÍFICO(T/M3)	LOCALIZAÇÃO
01	ÓLEO	12,0	1,5	-9,33	0,9	cav 2 - 6
02	ÁGUA	12,0	1,15	-5	1	cav 11 - 14
03	porão/carga	55,19	1,19	-0,39	1	cav 14 - 32
04	carga/convés	16	3,2	-8,7	1	cav 0 - 15
-	-	-	-	-	-	-

ALTERAÇÕES	DATA
ATENDIMENTO RAP 1844/2010 B	01/2010
ATENDIMENTO RAP 1844/2010 A	01/2010
COMO CONSTRUIDO	11/2009

DATA : 11/2009	ARMADOR : ARIEL ALVES DUARTE	ESTALEIRO: ALUARTH
Suplay XOHX	ARRANJO GERAL, PLANO DE SEGURANÇA P. DE CAPACIDADE, ARRANJO L. DE NAVEG.	ESCALA : 1/75 Nº 1